

LEGENDA


Jednostka zewnętrzna klimatyzacji

Instalacja kabla CCM15 dla klimatyzacji $3 \times 0.75 \text{ mm}^2 + \text{ekran}$ *Elzbieta*

Konstrukcja mocująca jednostki zewnętrzne


POWYKONAWCZY


INWESTYCJA	INSTALACJA KLIMATYZACJI NA III I IV PIĘTRZE BUDYNKU STAROSTWA POWIATOWEGO W WADOWICACH JAKO II ETAP INWESTYCJI		ARCH.NR
ADRES	UL. BATOREGO 2, WADOWICE		06/2021
NAZWA RYSUNKU	INSTALACJA KABLA CCM15 DLA KLIMATYZACJI - RZUT DACHU		FAZA Pow
INWESTOR	AUTOR	PODPIS	<div>ZAŁĄCZNIK PROJEKTOWANIA I USŁUG INWESTYCYJNYCH 43-309 Ślesko-Biała ul. Startowa 65 Tel./fax 33 81 500 66 www.heating.com.pl</div> <div>Heating</div>
STAROSTWO POWIATOWE W WADOWICACH	mgr inż. ELŻBIETA KAPSKA Upr. UAN-VI-1227/57/88	<i>Elzbieta</i>	
UL. Batorego 2 WADOWICE			
	DATA	SKALA	RYS. NR
	SIERPIEŃ 2021	1:150	Rys.IC1



Oznaczenie pomieszczeń objętych opracowaniem, z numerem, mocą chłodniczą jednostki wewnętrznej klimatyzacji i nr systemu

Instalacja kabla CCM15 dla klimatyzacji $3 \times 0,75 \text{ mm}^2 + \text{ekran}$
Ekwipowa

INWESTYCJA	INSTALACJA KLIMATYZACJI NA III I IV PIĘTRZE BUDYNKU STAROSTWA POWIATOWEGO W WADOWICACH JAKO II ETAP INWESTYCJI		ARCH.NR 06/2021						
ADRES	UL. BATOREGO 2, WADOWICE		FAZA Pow						
NAZWA RYSUNKU	INSTALACJA KABLA CCM15 DLA KLIMATYZACJI – RZUT IV PIĘTRA		ZAKŁAD PROJEKTOWANIA I USŁUG INWESTYCYJNYCH 43-309 Bieliszka-Beła ul. Startowa 65 Tel./fax 33 81 500 86 www.heating.com.pl						
INWESTOR	AUTOR	PODPIS							
STAROSTWO POWIATOWE W WADOWICACH	mgr inż. ELŻBIETA KAPSKA Upr. UAN-VI-1227/57/88	<i>Elżbieta Kapska</i>							
	UL. Batorego 2 WADOWICE								
			<table border="1"> <tr> <td>DATA</td> <td>SKALA</td> <td>RYS. NR</td> </tr> <tr> <td>SIERPIEŃ 2021</td> <td>1:150</td> <td>Rys.IC2</td> </tr> </table>	DATA	SKALA	RYS. NR	SIERPIEŃ 2021	1:150	Rys.IC2
DATA	SKALA	RYS. NR							
SIERPIEŃ 2021	1:150	Rys.IC2							

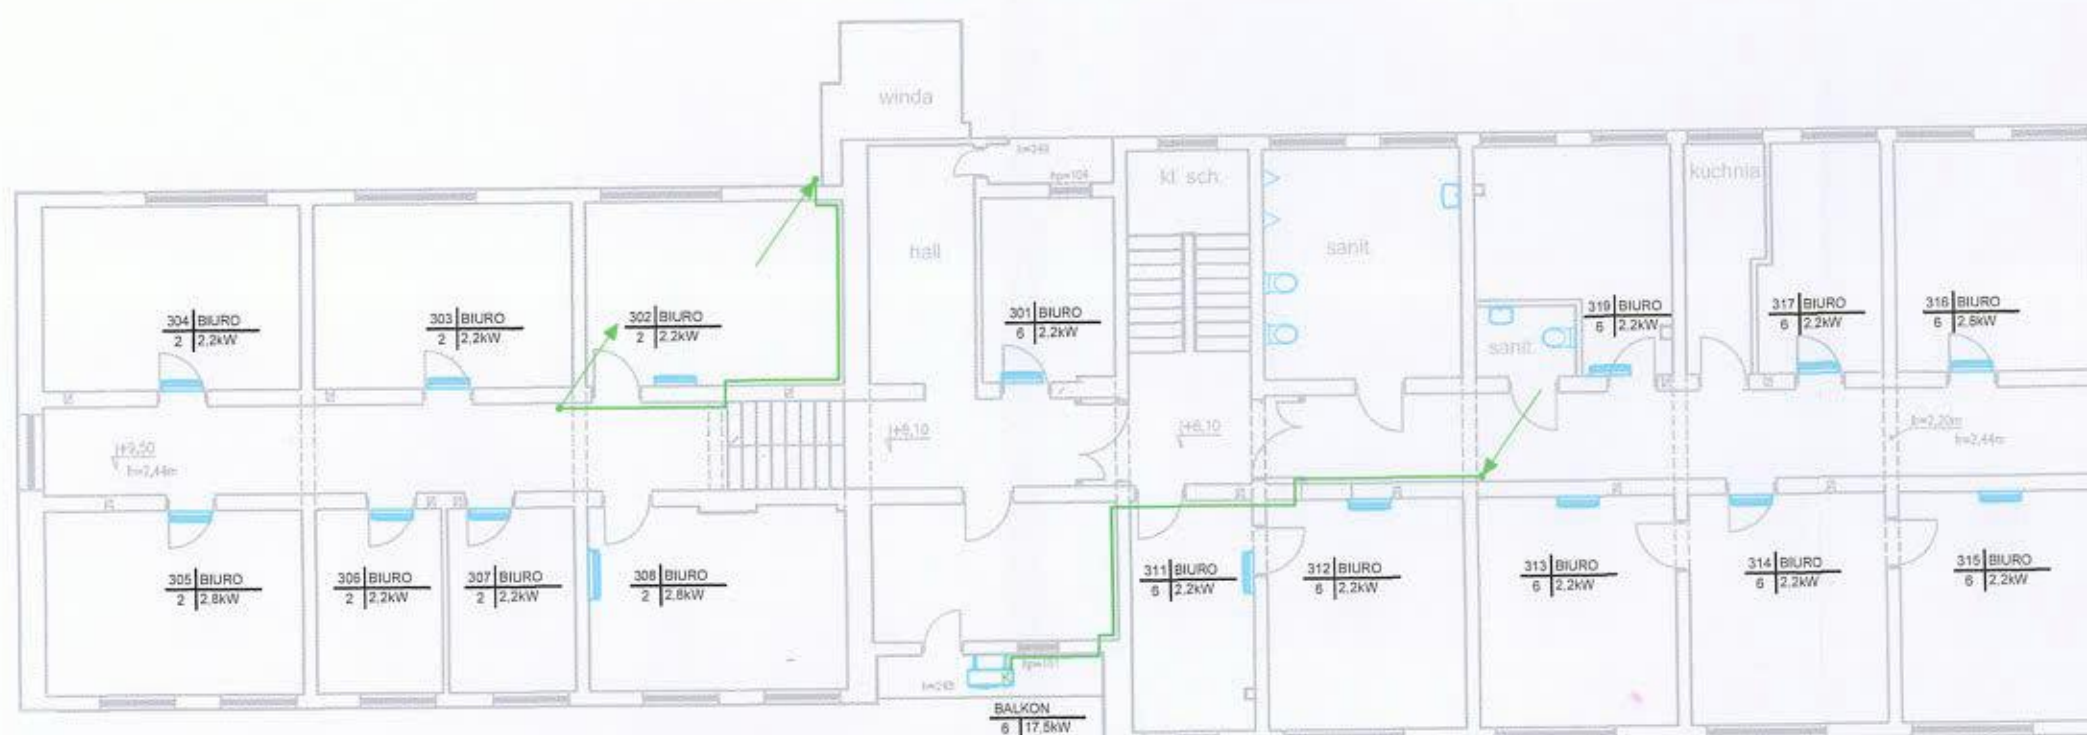

LEGENDA


- 304 BIURO**
2 2.2kW
Oznaczenie pomieszczeń objętych opracowaniem, z numerem, mocą chłodniczą jednostki wewnętrznej klimatyzacji i nr systemu
- BALKON**
6 17.5kW
Oznaczenie lokalizacji objętych opracowaniem wraz z mocą chłodniczą jednostki zewnętrznej klimatyzacji i nr systemu
- Jednostka wewnętrzna klimatyzacji
- Jednostka zewnętrzna klimatyzacji
- Instalacja kabla CCM15 dla klimatyzacji $3 \times 0,75 \text{ mm}^2 + \text{ekran}$

Elżbieta Kapska





POWYKONAWCZY

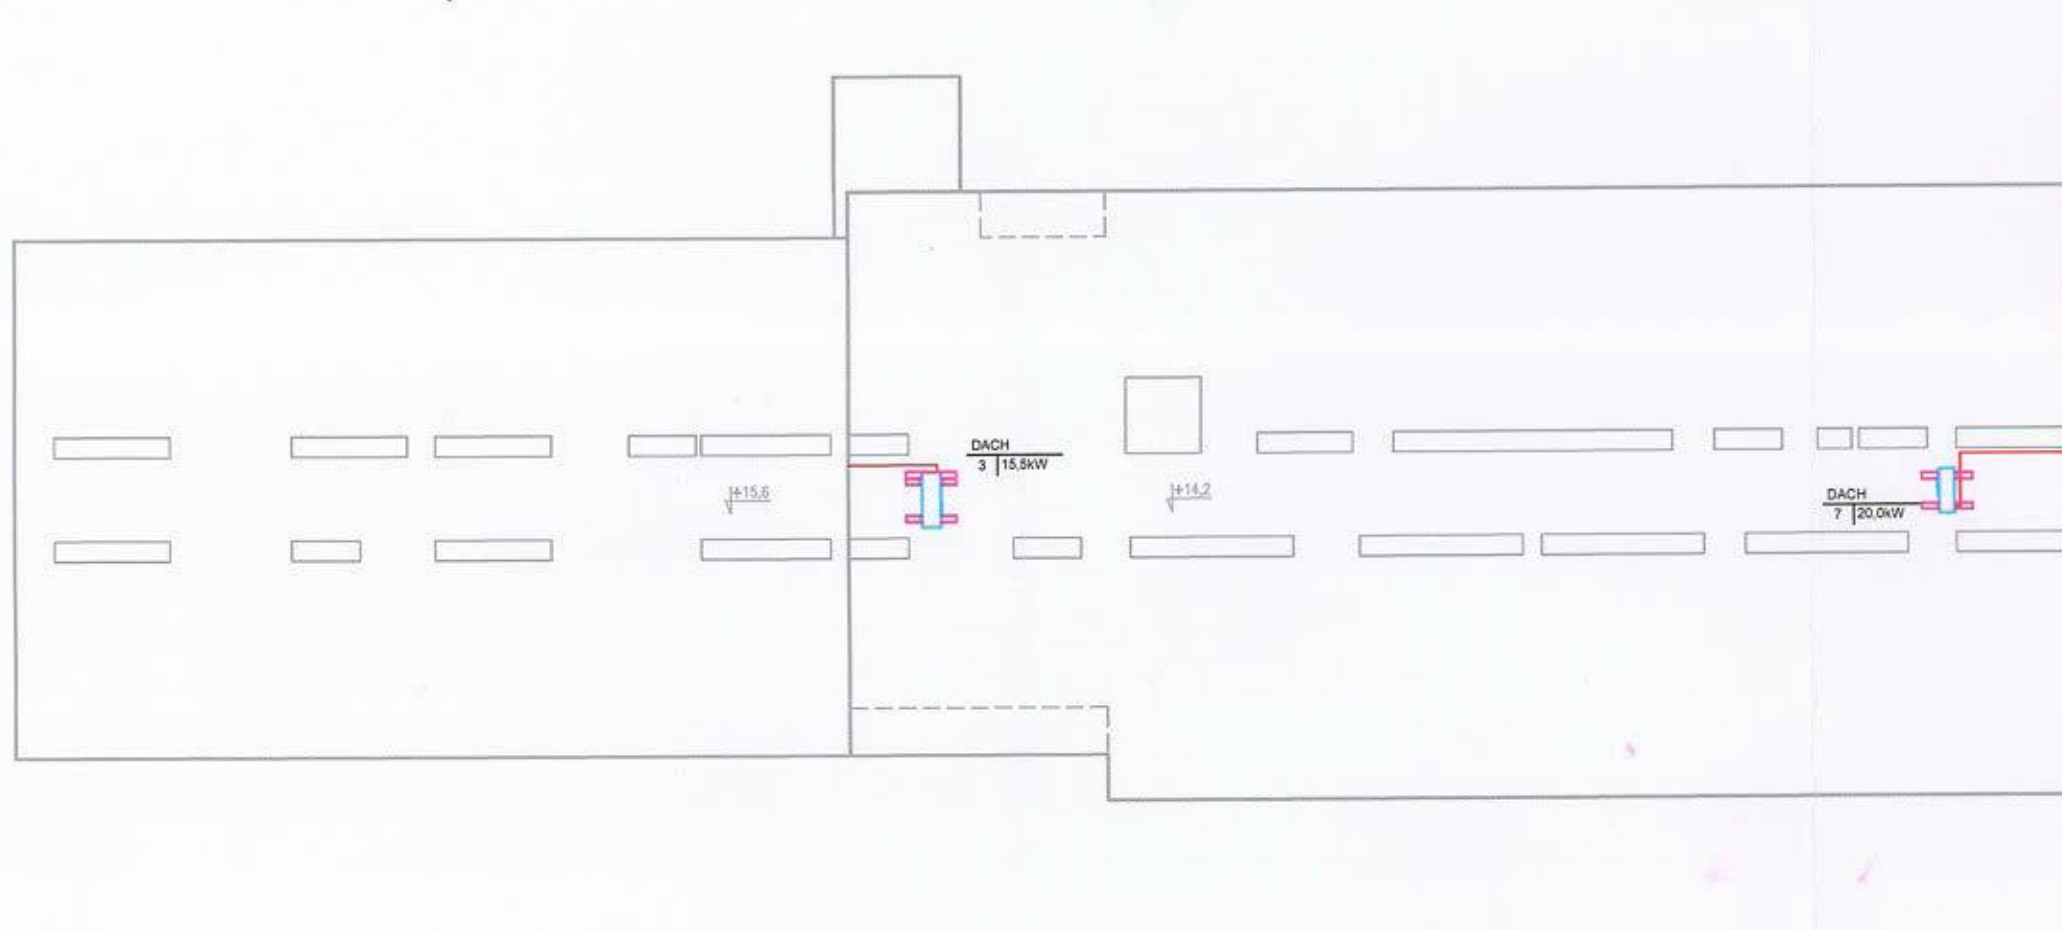INWESTYCJA	INSTALACJA KLIMATYZACJI NA III I IV PIĘTRZE BUDYNKU STAROSTWA POWIATOWEGO W WADOWICACH JAKO II ETAP INWESTYCJI	ARCH.NR 06/2021
ADRES	UL. BATOREGO 2, WADOWICE	FAZA Pow
NAZWA RYSUNKU	INSTALACJA KABLA CCM15 DLA KLIMATYZACJI – RZUT III PIĘTRA	ZAKŁAD PROJEKTOWANIA I USŁUG INWESTYCYJNYCH 43-209 Białko-Biała ul. Startowa 65 Tel./fax 33 61 500 86 www.heating.com.pl
INWESTOR	STAROSTWO POWIATOWE W WADOWICACH UL. Batorego 2 WADOWICE	AUTOR mgr inż. ELŻBIETA KAPSKA Upr. UAN-VI-1227/57/88
		PODPIS <i>Elżbieta Kapska</i>
		DATA SIERPIEŃ 2021
		SKALA 1:150
		RYS. NR Rys.IC3






LEGENDA


-  Oznaczenie lokalizacji objętych opracowaniem wraz z mocą chłodniczą jednostki zewnętrznej klimatyzacji i nr systemu
-  Jednostka zewnętrzna klimatyzacji
-  Instalacja freonowa klimatyzacji
-  Konstrukcja mocująca jednostki zewnętrzne

mgr inż. Elżbieta Kapska

Uprawnienia budowlane do projektowania
i kierowania robotami budowlanymi
w zakresie instalacji sanitarnych
Nr ewid. UAN VI-1227/57/88

POWYKONAWCZY

INWESTYCJA	INSTALACJA KLIMATYZACJI NA III I IV PIĘTRZE BUDYNKU STAROSTWA POWIATOWEGO W WADOWICACH JAKO II ETAP INWESTYCJI		ARCH.NR
ADRES	UL. BATOREGO 2, WADOWICE		06/2021
NAZWA RYSUNKU	INSTALACJA KLIMATYZACJI – RZUT DACHU		FAZA Pow
INWESTOR	AUTOR	PODPIS	<div>ZAKŁAD PROJEKTOWANIA I USŁUG INWESTYCYJNYCH 43-309 Bielsko-Biała ul. Startowa 65 Tel./fax 33 61 500 86 www.heating.com.pl</div> 
STAROSTWO POWIATOWE W WADOWICACH	mgr inż. ELŻBIETA KAPSKA Upr. UAN-VI-1227/57/88		
UL. Batorego 2 WADOWICE			
	DATA	SKALA	RYS. NR
	SIERPIEŃ 2021	1:150	Rys.IS1

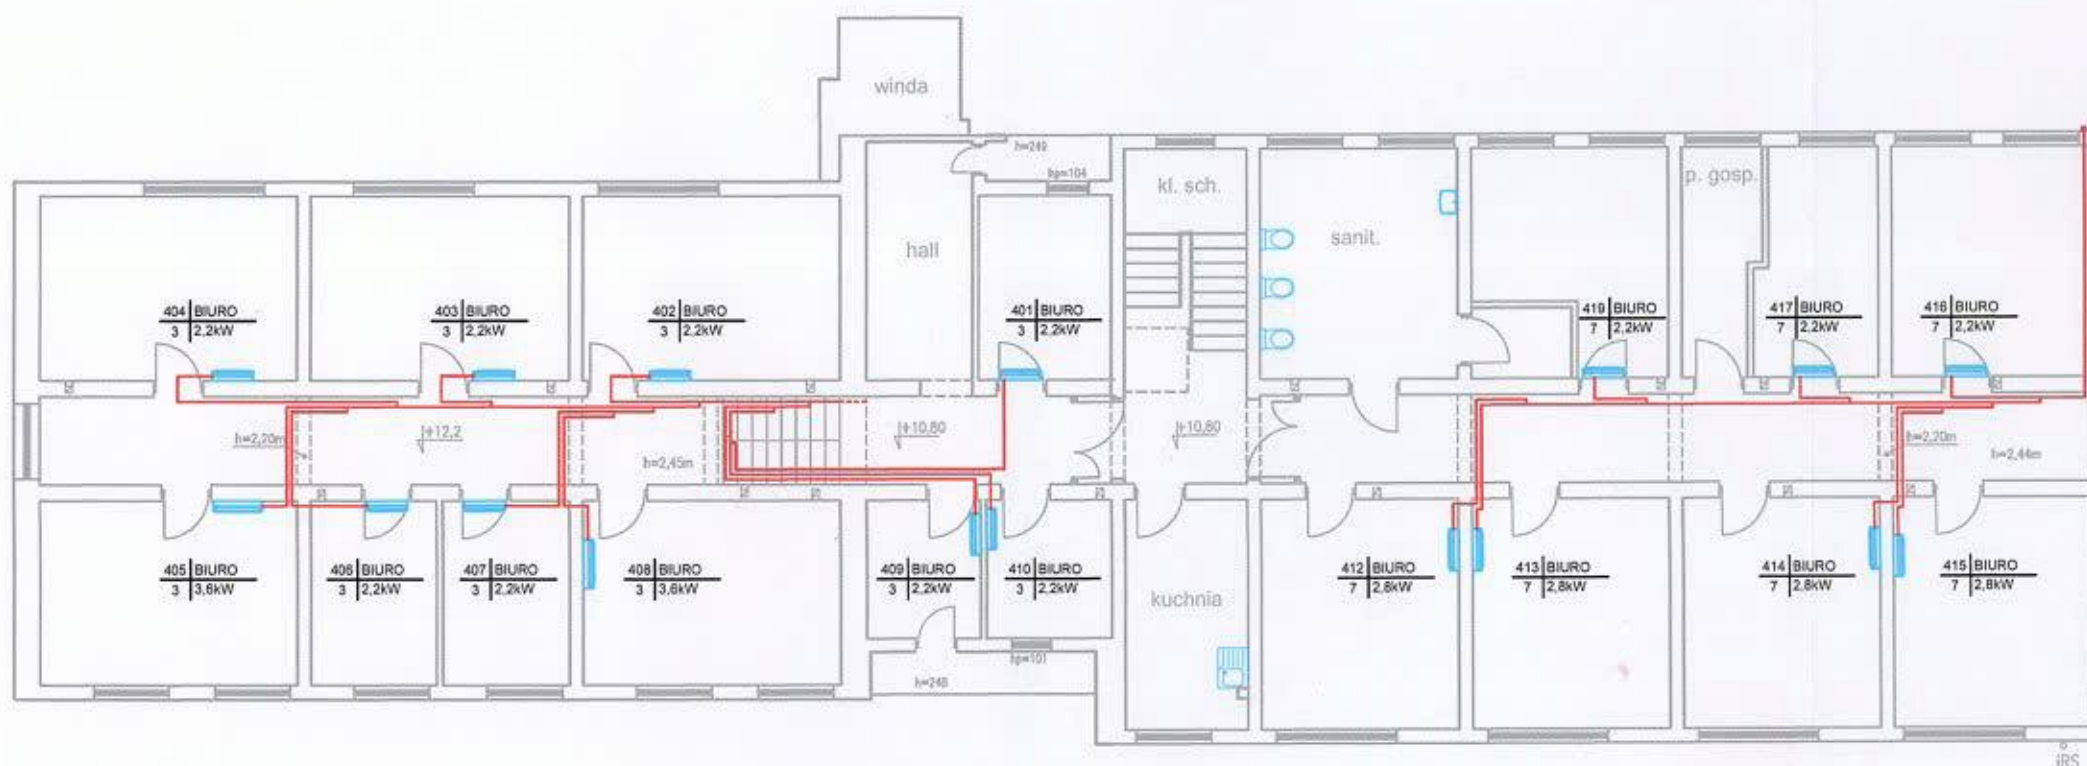

LEGENDA


- 406 BIURO**
3 2.2kW Oznaczenie pomieszczeń objętych opracowaniem, z numerem, mocą chładczy i nr systemu
- Jednostka wewnętrzna klimatyzacji
- Instalacja freonowa klimatyzacji

mgr inż. Elżbieta Kapska




Uprawnienia budowlane do projektowania i kierowania robotami budowlanymi w zakresie instalacji sanitarnych Nr ewid. UAN VI-1227/57/88

POWYKONAWCZY

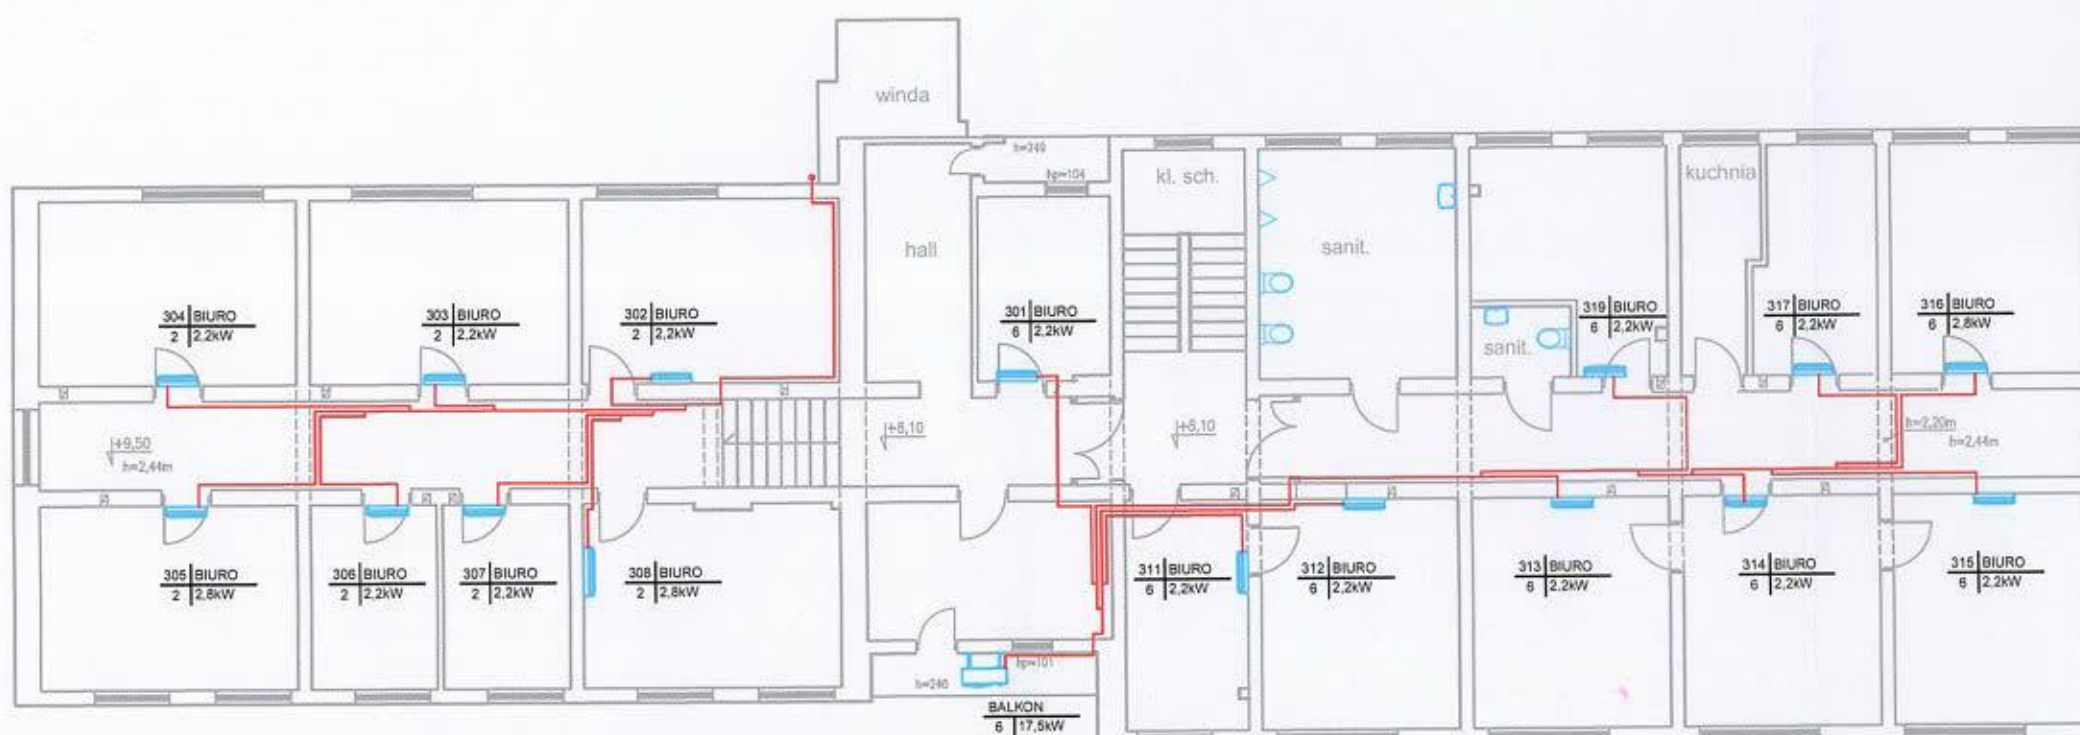INWESTYCJA	INSTALACJA KLIMATYZACJI NA III I IV PIĘTRZE BUDYNKU STAROSTWA POWIATOWEGO W WADOWICACH JAKO II ETAP INWESTYCJI		ARCH.NR
ADRES	UL. BATOREGO 2, WADOWICE		06/2021
NAZWA RYSUNKU	INSTALACJA KLIMATYZACJI - RZUT IV PIĘTRA		FAZA Pow
INWESTOR	AUTOR	PODPIS	 ZAKŁAD PROJEKTOWANIA I USŁUG INWESTYCYJNYCH 43-309 Bielsko-Biała ul. Startowa 65 Tel./fax 33 85 500 88 www.heating.com.pl
STAROSTWO POWIATOWE W WADOWICACH	mgr inż. ELŻBIETA KAPSKA Upr. UAN-VI-1227/57/88		
UL. Batorego 2 WADOWICE			
	DATA	SKALA	RYS. NR
	SIERPIEŃ 2021	1:150	Rys.IS2




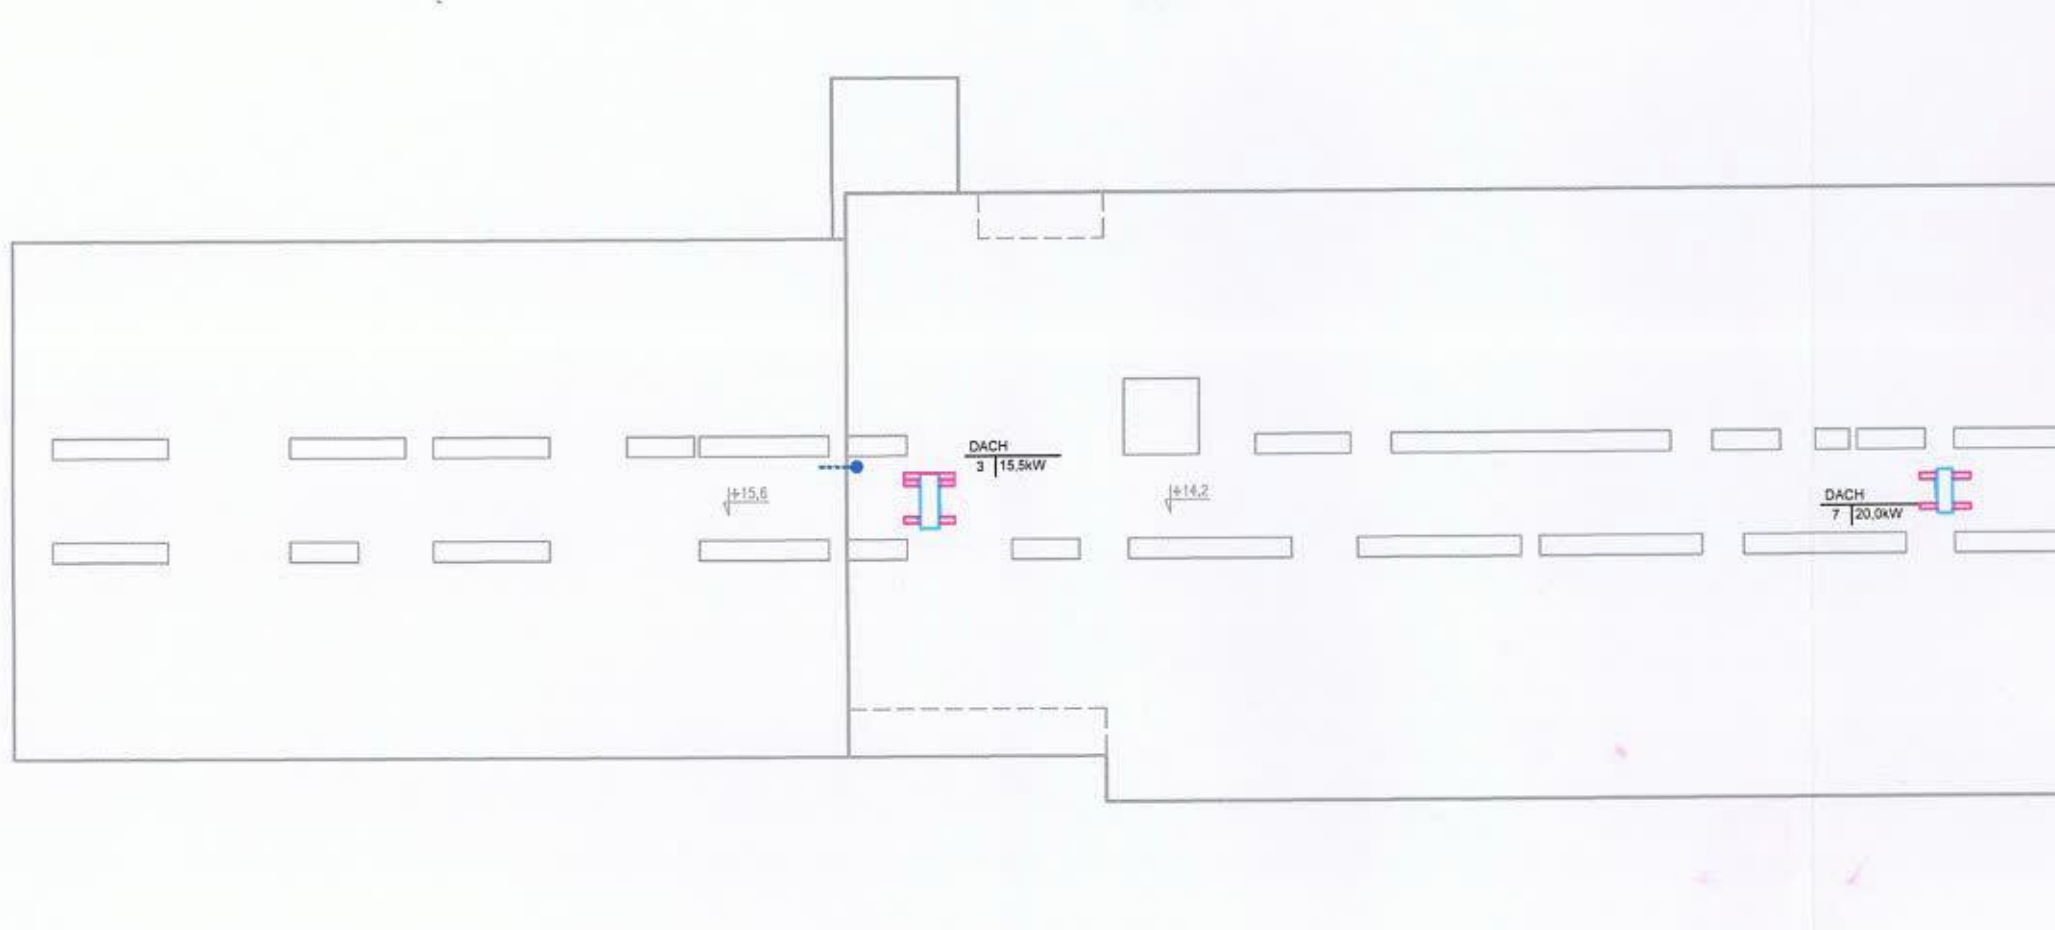
LEGENDA

- 304 BIURO
2 2.2kW Oznaczenie pomieszczeń objętych opracowaniem, z numerem, mocą chłodniczą jednostki wewnętrznej klimatyzacji i nr systemu
- BALKON
6 17.5kW Oznaczenie lokalizacji objętych opracowaniem wraz z mocą chłodniczą jednostki zewnętrznej klimatyzacji i nr systemu
-  Jednostka wewnętrzna klimatyzacji
-  Jednostka zewnętrzna klimatyzacji
-  Instalacja freonowa klimatyzacji


mgr inż. Elżbieta Kapska
Uprawnienia budowlane do projektowania
i kierowania robotami budowlanymi
w zakresie instalacji sanitarnych
Nr ewid. UAN VI-1227/57/88


POWYKONAWCZY


INWESTYCJA	INSTALACJA KLIMATYZACJI NA III I IV PIĘTRZE BUDYNKU STAROSTWA POWIATOWEGO W WADOWICACH JAKO II ETAP INWESTYCJI		ARCH.NR 06/2021
ADRES	UL. BATOREGO 2, WADOWICE		FAZA Pow
NAZWA RYSUNKU	INSTALACJA KLIMATYZACJI – RZUT III PIĘTRA		
INWESTOR	AUTOR	PODPIS	
STAROSTWO POWIATOWE W WADOWICACH	mgr inż. ELŻBIETA KAPSKA Upr. UAN-VI-1227/57/88		
UL. Batorego 2 WADOWICE			
			ZAŁĄCZNIK PROJEKTOWANIA I USŁUG INWESTYCYJNYCH 43-309 Bieleńsko-Biały ul. Starowa 65 Tel./fax 33 81 500 66 www.heating.com.pl
			
			DATA SKALA RYS. NR SIERPIEŃ 2021 1:150 Rys.IS3



LEGENDA

 Oznaczenie lokalizacji objętych opracowaniem wraz z **mocą** chłodniczą jednostki zewnętrznej klimatyzacji i **nr systemu**

 Jednostka zewnętrzna klimatyzacji


 Instalacja skroplin klimatyzacji


 Konstrukcja mocująca jednostki zewnętrzne

mgr inż. Elżbieta Kapska

Uprawnienia budowlane do projektowania i kierowania robotami budowlanymi w zakresie instalacji sanitarnych Nr ewid. UAN VI-1227/57/88

POWYKONAWCZY

INWESTYCJA	INSTALACJA KLIMATYZACJI NA III I IV PIETRZE BUDYNKU STAROSTWA POWIATOWEGO W WADOWICACH JAKO II ETAP INWESTYCJI		ARCH.NR
ADRES	UL. BATOREGO 2, WADOWICE		06/2021
NAZWA RYSUNKU	INSTALACJA SKROPLIN KLIMATYZACJI - RZUT DACHU		FAZA Pow
INWESTOR	AUTOR	PODPIS	
STAROSTWO POWIATOWE W WADOWICACH	mgr inż. ELŻBIETA KAPSKA Upr. UAN-VI-1227/57/88		
UL. Batorego 2 WADOWICE			
	DATA	SKALA	RYS. NR
	SIERPIEŃ 2021	1:150	Rys.IS5

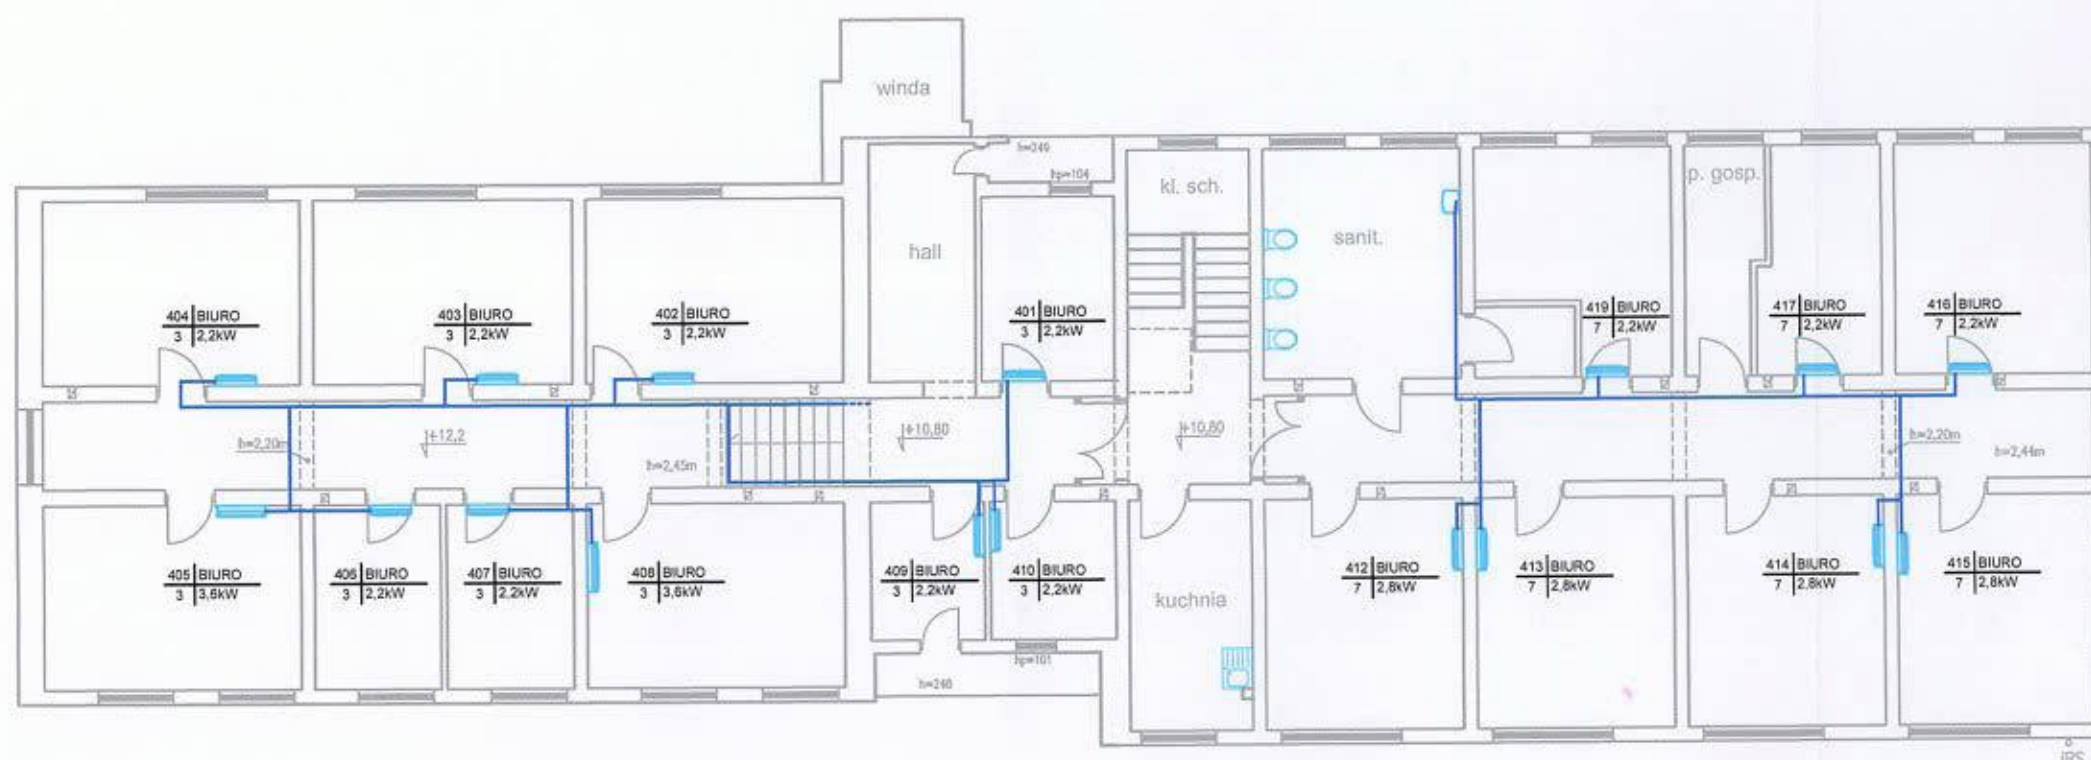

LEGENDA

405 BIURO 3 2.2kW Oznaczenie pomieszczeń objętych opracowaniem, z numerem, mocą chłodniczą jednostki wewnętrznej klimatyzacji i nr systemu

Jednostka wewnętrzna klimatyzacji


Instalacja skroplin klimatyzacji

mgr inż. Elżbieta Kapska

Uprawnienia budowlane do projektowania i kierowania robotami budowlanymi w zakresie instalacji sanitarnych Nr ewid. UAN VI-1227/57/88

POWYKONAWCZY

INWESTYCJA	INSTALACJA KLIMATYZACJI NA III I IV PIĘTRZE BUDYNKU STAROSTWA POWIATOWEGO W WADOWICACH JAKO II ETAP INWESTYCJI		ARCH.NR
ADRES	UL. BATOREGO 2, WADOWICE		06/2021
NAZWA RYSUNKU	INSTALACJA SKROPLIN KLIMATYZACJI - RZUT IV PIĘTRA		FAZA Pow
INWESTOR	AUTOR	PODPIS	 ZAKŁAD PROJEKTOWANIA I USŁUG INWESTYCYJNYCH 43-309 Bieleń-Biały ul. Startowa 65 Tel./fax 33 81 500 88 www.heating.com.pl
STAROSTWO POWIATOWE W WADOWICACH	mgr inż. ELŻBIETA KAPSKA Upr. UAN-VI-1227/57/88		
UL. Batorego 2 WADOWICE			
	DATA	SKALA	RYS. NR
	SIERPIEŃ 2021	1:150	Rys.IS6

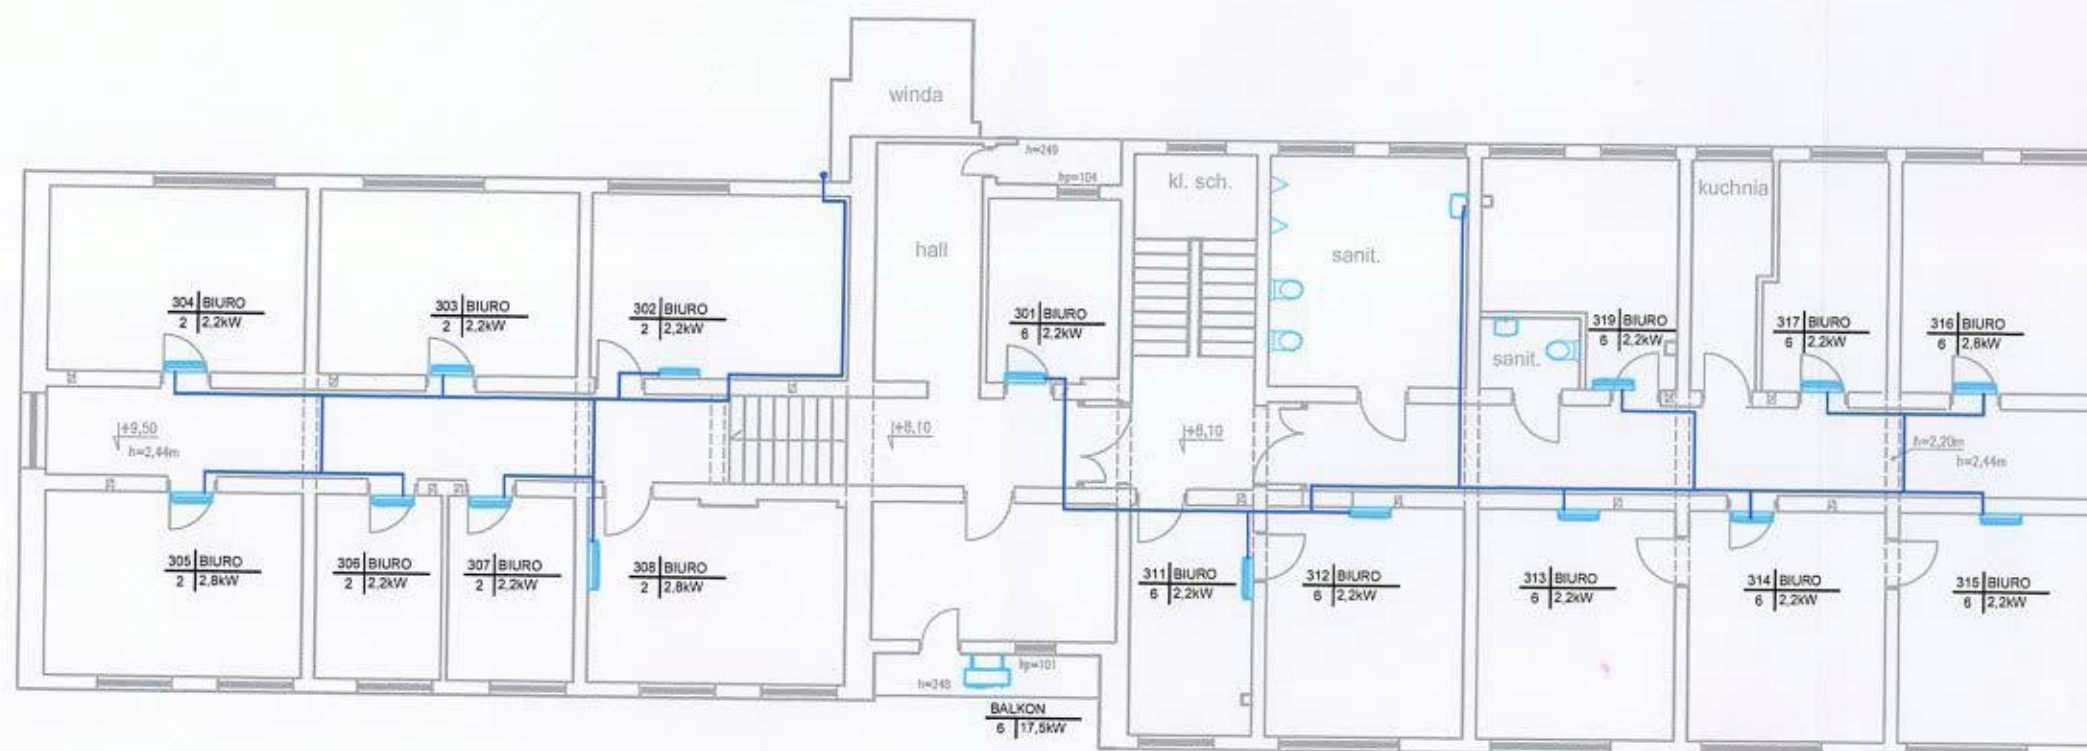

LEGENDA

- 304 | BIURO**
2 | 2.2kW
Oznaczenie pomieszczeń objętych opracowaniem, z numerem, mocą chłodniczą jednostki wewnętrznej klimatyzacji i nr systemu
- BALKON**
6 | 17.5kW
Oznaczenie lokalizacji objętych opracowaniem wraz z mocą chłodniczą jednostki zewnętrznej klimatyzacji i nr systemu
- Jednostka wewnętrzna klimatyzacji
- Jednostka zewnętrzna klimatyzacji
- Instalacja skroplin klimatyzacji

mgr inż. **Elżbieta Kapska**
 Uprawnienia budowlane do projektowania
 i kierowania robotami budowlanymi
 w zakresie instalacji sanitarnych
 Nr ewid. UAN VI-1227/57/88

POWYKONAWCZY

INWESTYCJA	INSTALACJA KLIMATYZACJI NA III I IV PIĘTRZE BUDYNKU STAROSTWA POWIATOWEGO W WADOWICACH JAKO II ETAP INWESTYCJI		ARCH.NR
ADRES	UL. BATOREGO 2, WADOWICE		06/2021
NAZWA RYSUNKU	INSTALACJA SKROPLIN KLIMATYZACJI – RZUT III PIĘTRA		FAZA Pow
INWESTOR	AUTOR	PODPIS	
STAROSTWO POWIATOWE W WADOWICACH	mgr inż. ELŻBIETA KAPSKA Upr. UAN-VI-1227/57/88		
UL. Batorego 2 WADOWICE			
ZAKŁAD PROJEKTOWANIA I USŁUG INWESTYCYJNYCH 43-309 Bielsko-Biała ul. Startowa 65 Tel./fax 33 81 500 86 www.heating.com.pl			
DATA	SKALA	RYS. NR	
SIERPIEŃ 2021	1:150	Rys.IS7	